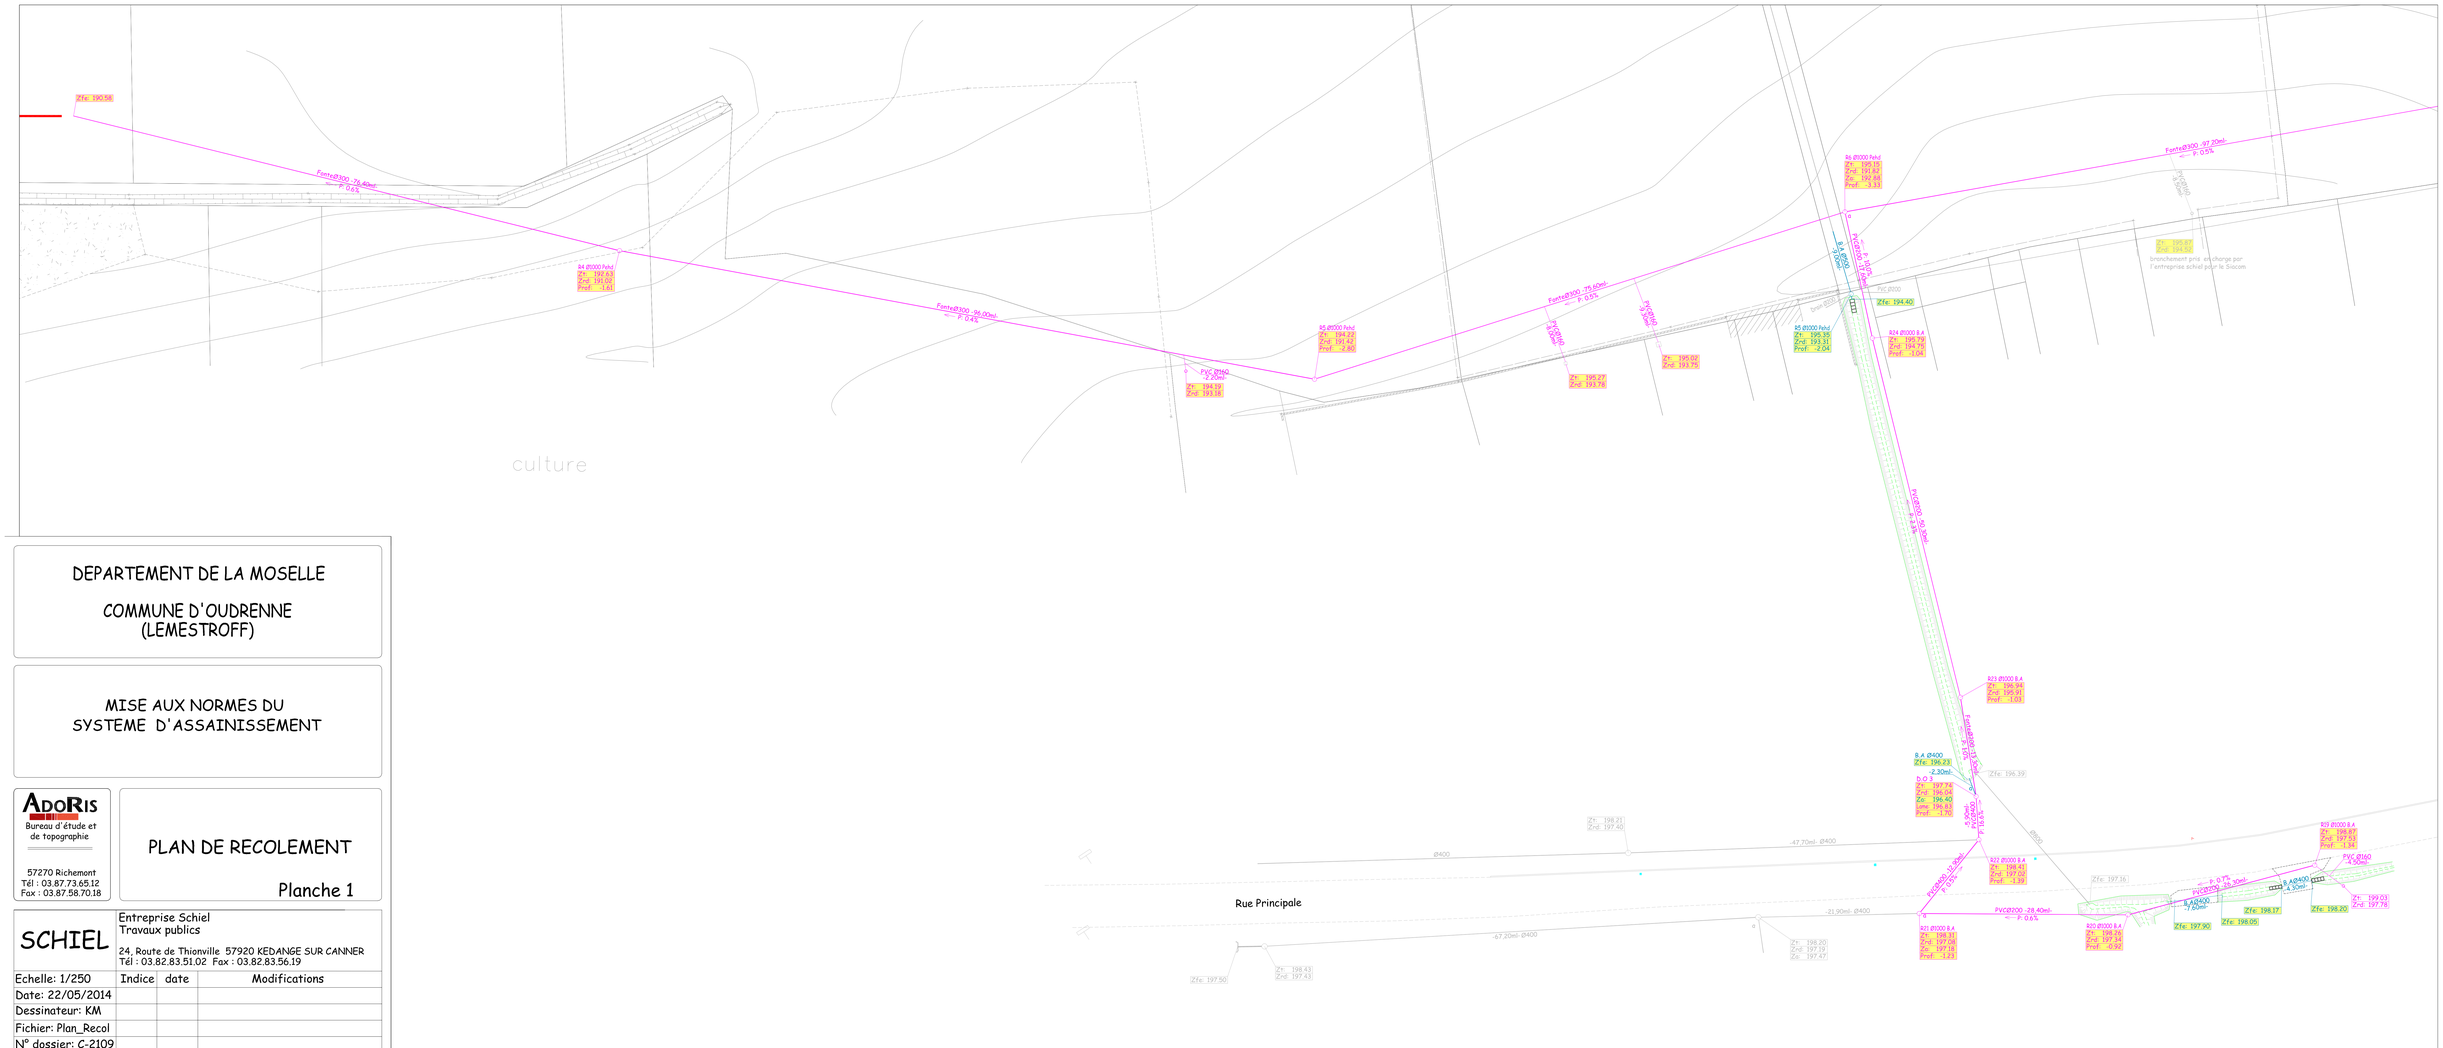

DEPARTEMENT DE LA MOSELLE

COMMUNE D'OUDRENNE
(LEMESTROFF)

MISE AUX NORMES DU
SYSTEME D'ASSAINISSEMENT

ADORIS
Bureau d'étude et de topographie

57270 Richemont
Tél : 03.87.73.65.12
Fax : 03.87.58.70.18

PLAN DE RECOLEMENT

Planche 1

SCHIEL
Entreprise Schiel
Travaux publics

24, Route de Thionville 57920 KEDANGE SUR CANNER
Tél : 03.82.83.51.02 Fax : 03.82.83.56.19

Echelle: 1/250	Indice	date	Modifications
Date: 22/05/2014			
Dessinateur: KM			
Fichier: Plan_Recol			
N° dossier: C-2109			